


## DETAIL VRAT

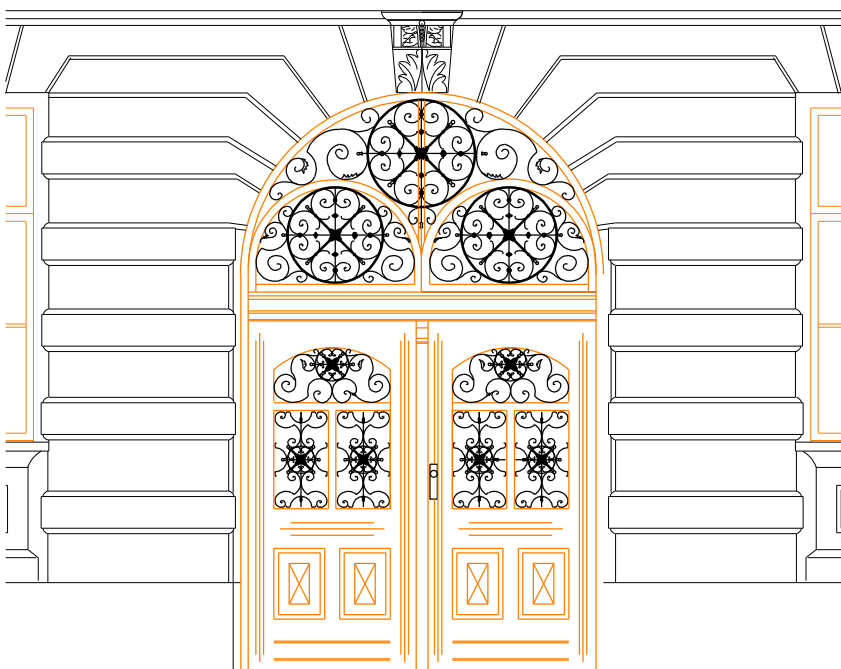

Projektant : Atelier Sirius s.r.o		IČO : 247 20 429	Atelier Sirius s.r.o. Kovářova 903 Česká Lípa provozovna Pivovarská 3157 Česká Lípa 470 01 775 956 301 info@jiri-vanek.cz Podpis : Datum : 04/2017 Formát : A2 Zak číslo : 27008 Č.výkresu : 27008/D - 08
Stavebník :  Město Česká Lípa náměstí T.G. Masaryka 1/1 Česká Lípa			
Kraj : Liberecký	Obec : Česká Lípa		
Stavba : ZŠ praktická škola a MŠ Moskevská 679 /40 Česká Lípa Dokumentace skutečného provedení stavby			
Měřítko : 1 : 100	<b>POHLED ČELNÍ</b>		