


36,250

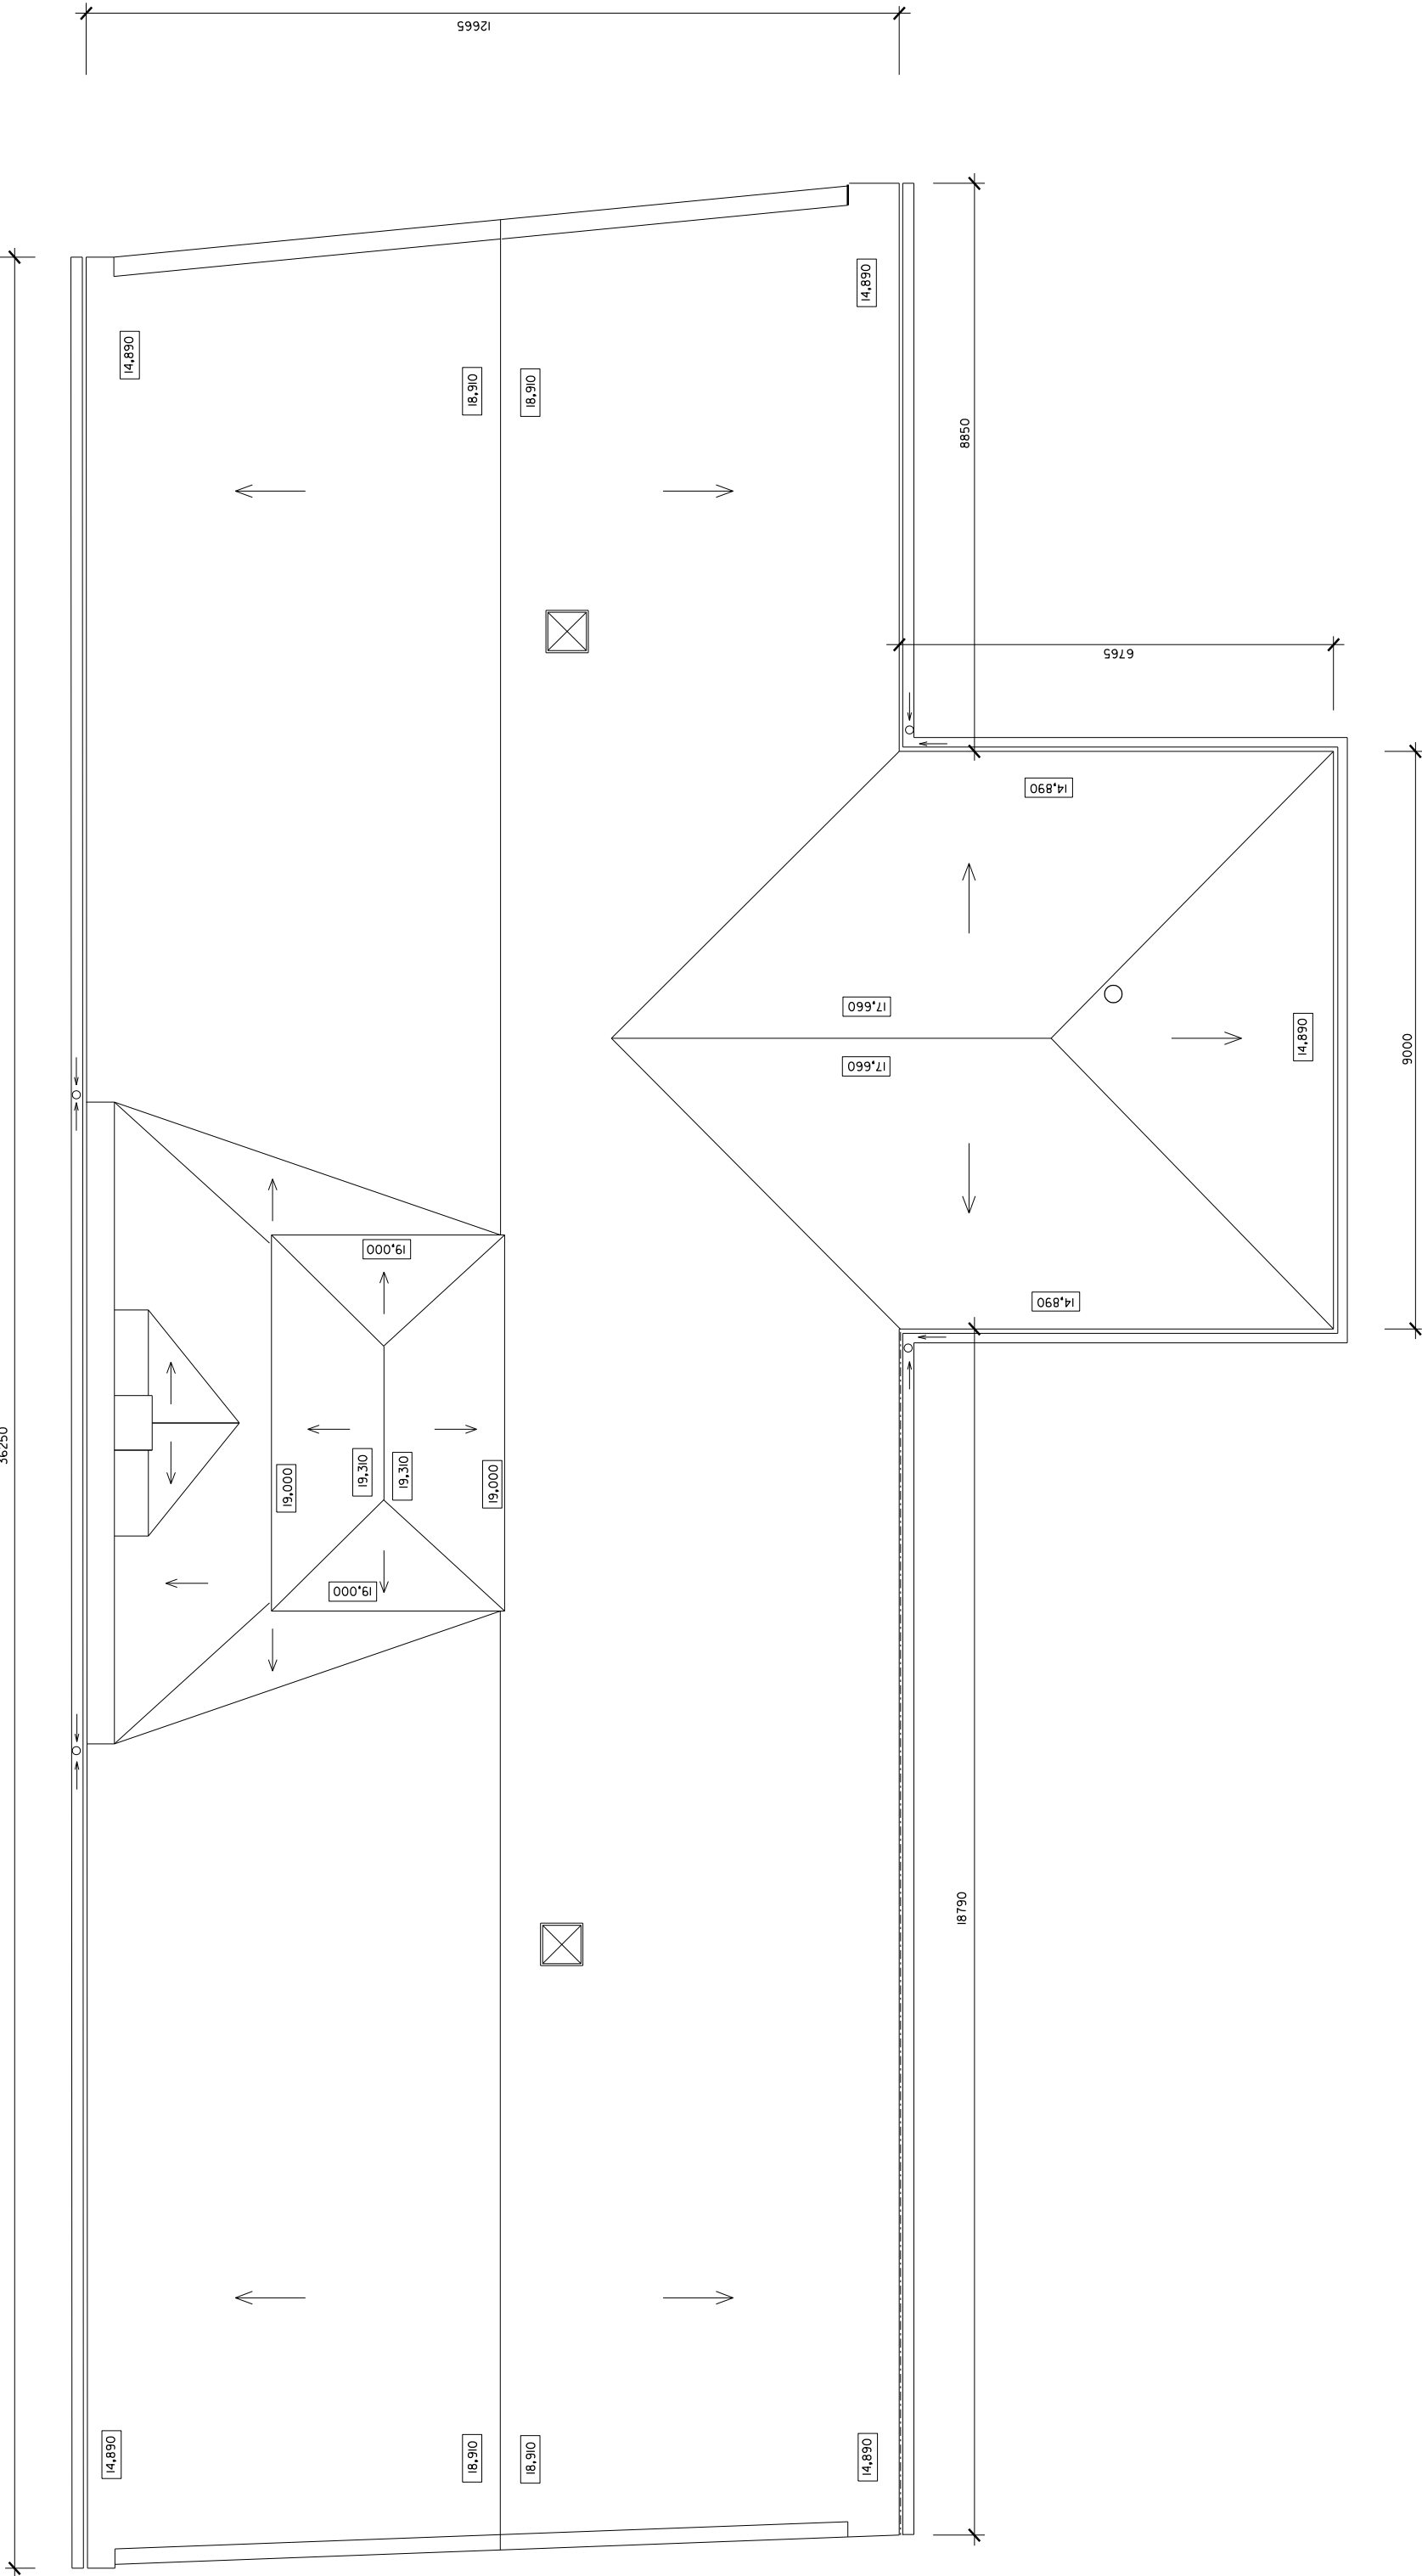

Projektant : Atelier Sirius s.r.o.		IČO : 247 20 429		Atelier Sirius s.r.o.	
Stavebník :		Město Česká Lípa náměstí T.G. Masaryka 1/1 Česká Lípa		Kovářova 903 Česká Lípa	
Kraj : Liberecký		Obec : Česká Lípa		provozovna	
Stavba :		ZŠ praktická škola a MŠ Moskevská 679 /40 Česká Lípa		Přivarovská 3157 Česká Lípa 470 01	
Měřítko : 1 : 100		Dokumentace skutečného provedení stavby		775 956 301 info@jiri-vanek.cz	
				Podpis :	
				Datum : 04/2017	
				Formát : A2	
				Zak číslo : 27008	
				Č.výkresu : 27008 - 06	

STŘECHA