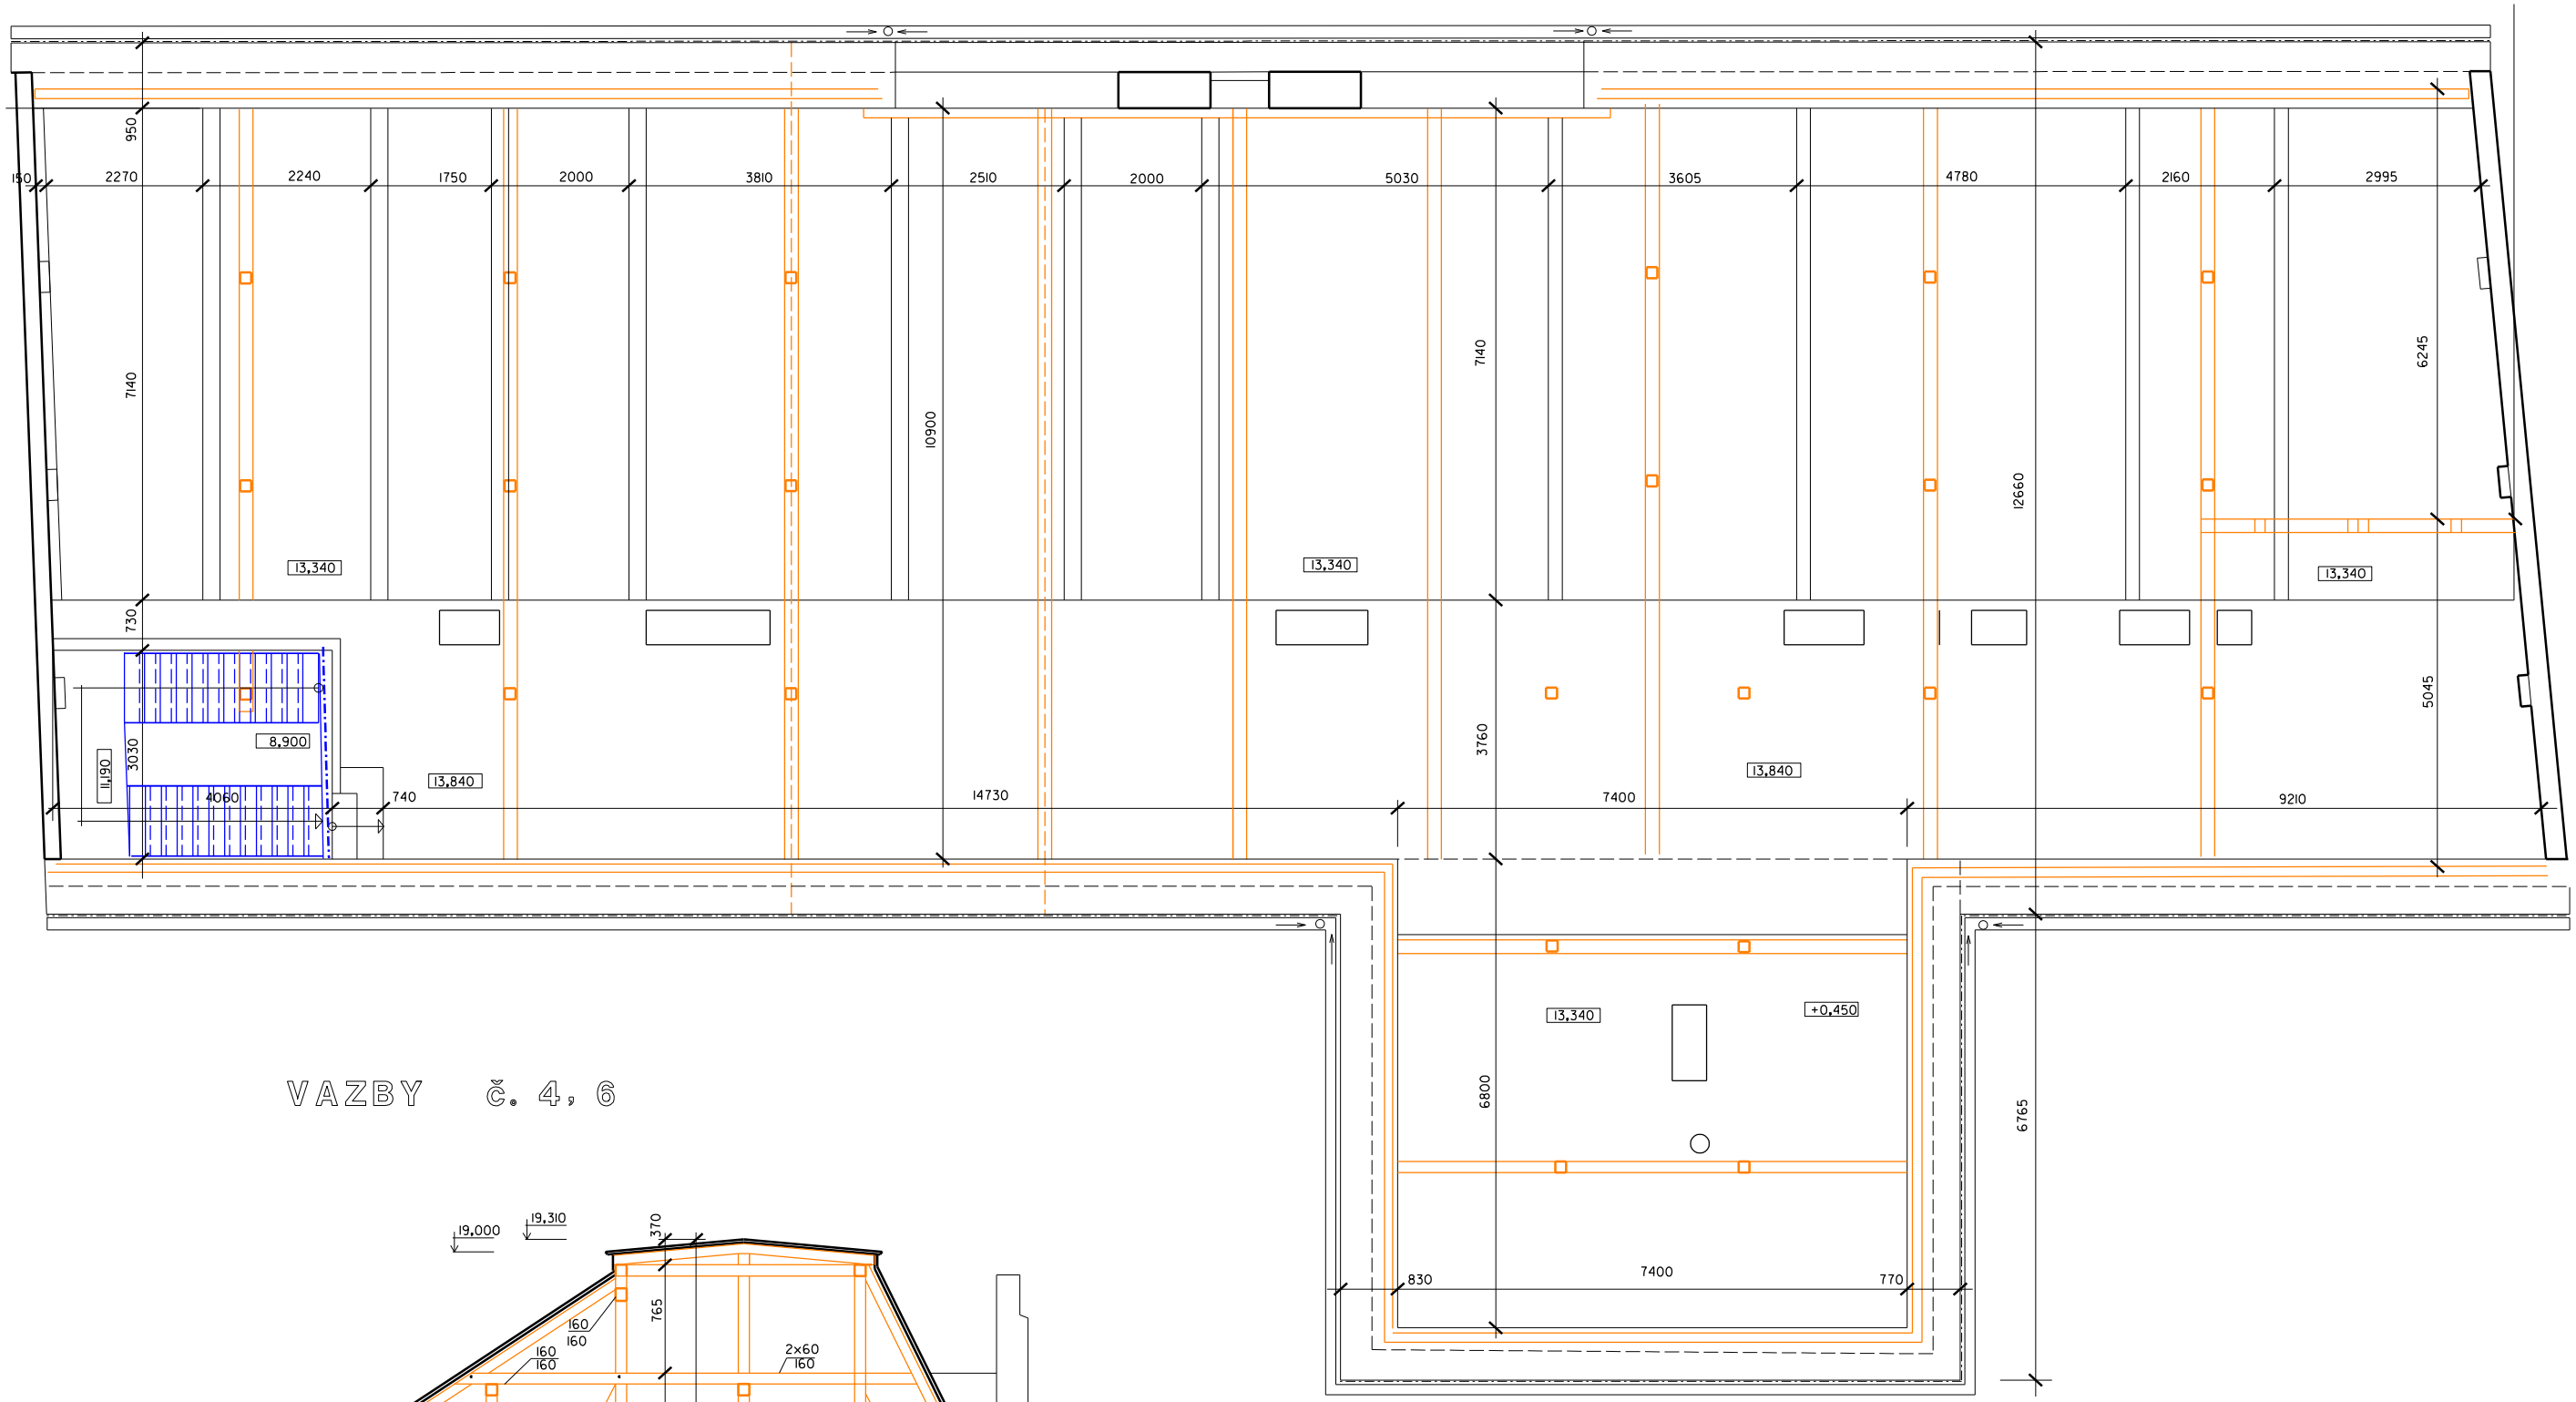

VAZBY č. 4, 6

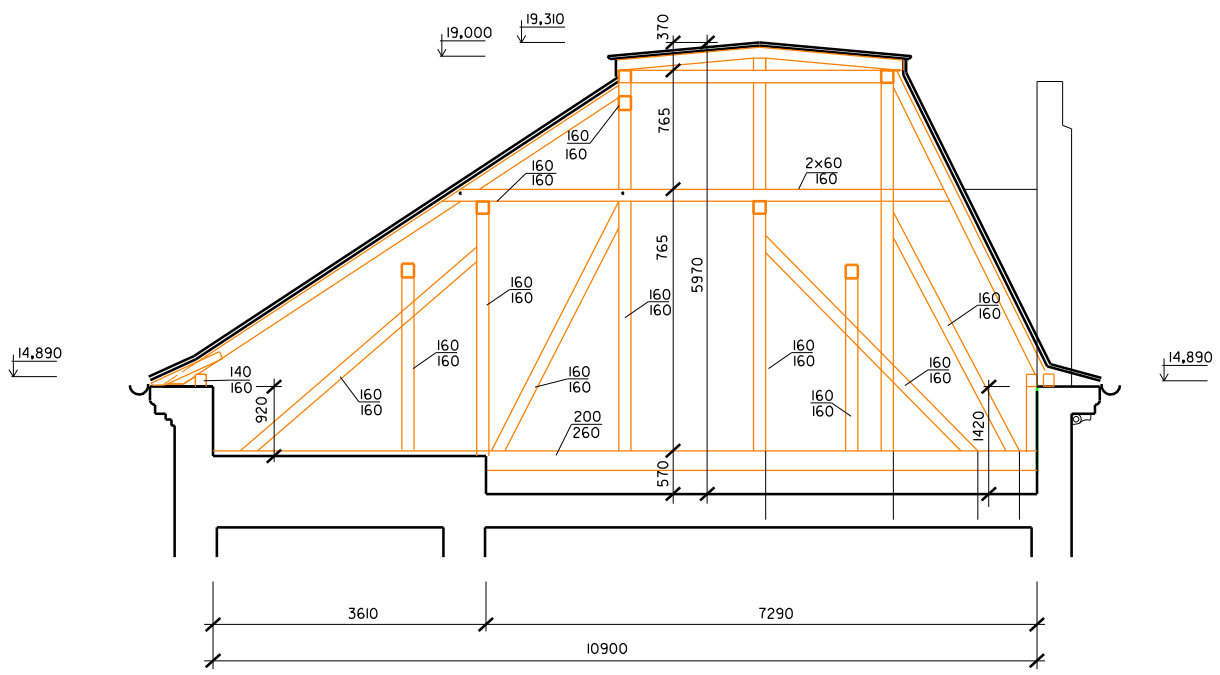

Projektant : Atelier Sirius s.r.o	IČO : 247 20 429	Atelier Sirius s.r.o. Kovářova 903 Česká Lípa provozovna Pivovarská 3157 Česká Lípa 470 01 775 956 301 info@jiri-vanek.cz	
Stavebník : Město Česká Lípa náměstí T.G. Masaryka 1/1 Česká Lípa			
Kraj : Liberecký	Obec : Česká Lípa		
Stavba : ZŠ praktická škola a MŠ Moskevská 679 /40 Česká Lípa Dokumentace skutečného provedení stavby		Podpis :	
		Datum : 04/2017	
		Formát : A2	
		Zak. číslo : 27008	
Měřítko : 1 : 100	PŮDA	Č.výkresu : 27008 - 04	